


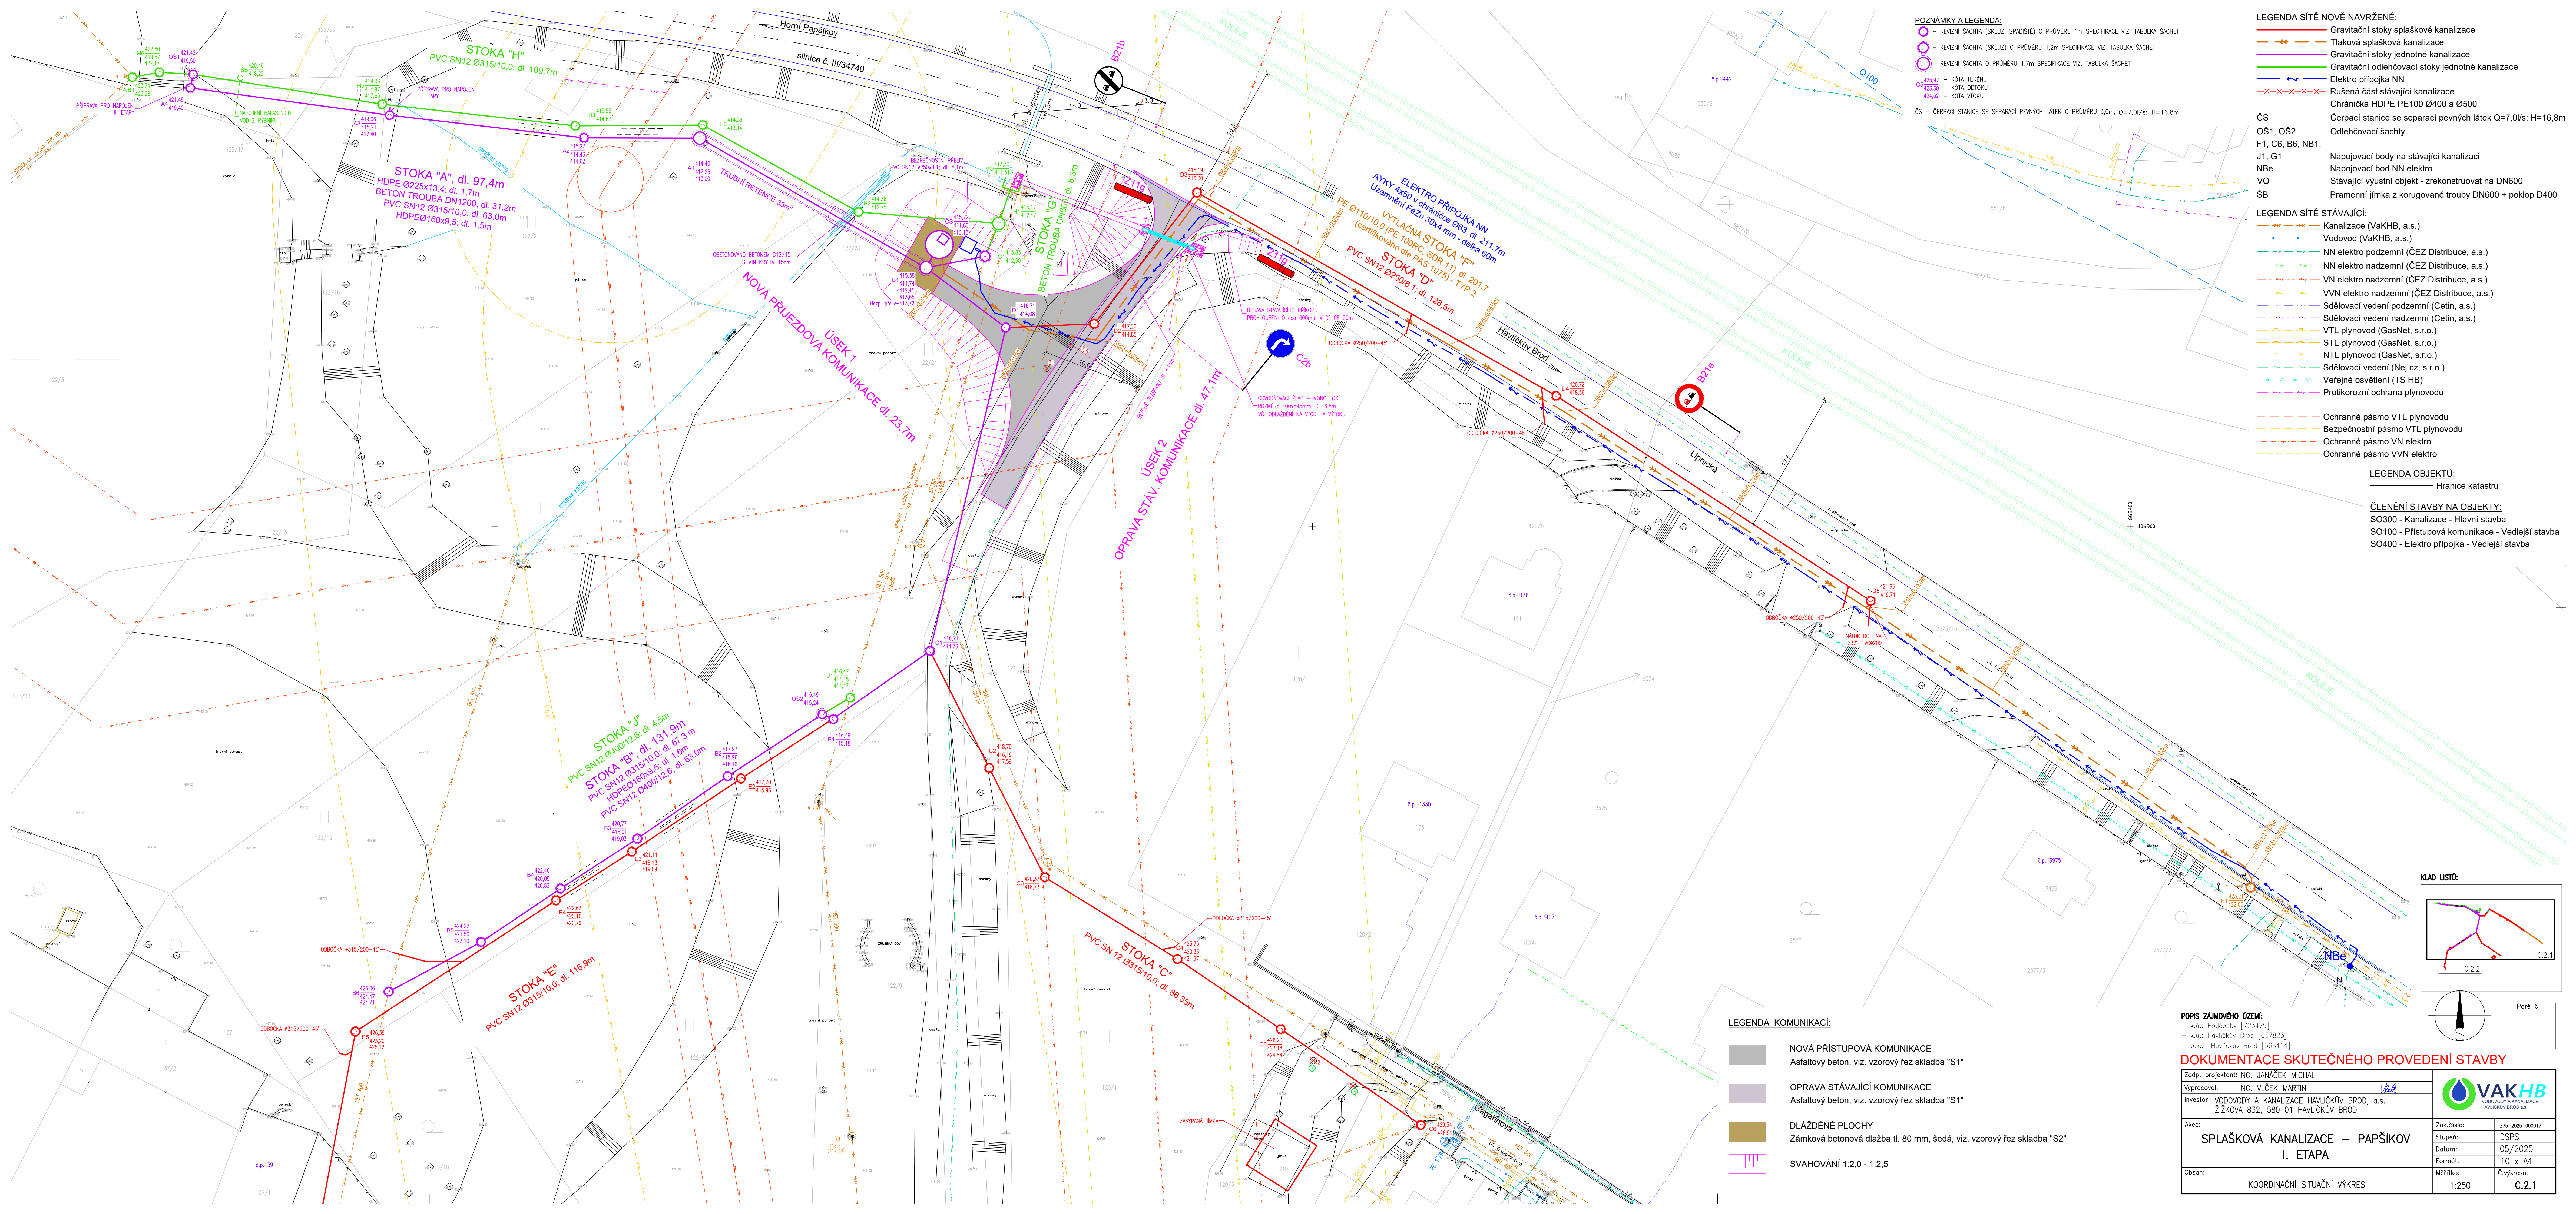

POZNÁMKY A LEGENDA:

- - REVIZNÍ ŠACHTA (SKLIZ, SPADÍSTE) O PRŮMĚRU 1m SPECIFIKACE VIZ. TABULKA ŠACHET
- - REVIZNÍ ŠACHTA (SKLIZ) O PRŮMĚRU 1,2m SPECIFIKACE VIZ. TABULKA ŠACHET
- - REVIZNÍ ŠACHTA O PRŮMĚRU 1,7m SPECIFIKACE VIZ. TABULKA ŠACHET
- - KÓTA TERÉNU
- - KÓTA ODTOKU
- - KÓTA VÝSTUPU

ČS - ČERPAČÍ STANICE SE SEPARACÍ PEVNÝCH LÁTEK O PRŮMĚRU 3,0m, Q=7,0l/s, H=16,8m

LEGENDA SÍTĚ NOVÉ NAVRZENÉ:

- Gravitační stoky splaškové kanalizace
- Tlaková splašková kanalizace
- Gravitační stoky jednotné kanalizace
- Gravitační odlehčovací stoky jednotné kanalizace
- Elektro přípojka NN
- Rušená část stávající kanalizace
- Chránička HDPE PE100 Ø400 a Ø500

ČS - Čerpací stanice se separací pevných látek Q=7,0l/s; H=16,8m

OŠ1, OŠ2 - Odlehčovací šachty

F1, C6, B6, NB1, J1, G1 - Napojovací body na stávající kanalizaci

NBe - Napojovací bod NN elektro

VO - Stávající výustní objekt - zrekonstruovat na DN600

ŠB - Pramenní jímka z korugované trubky DN600 + poklop D400

LEGENDA SÍTĚ STÁVAJÍCÍ:

- Kanalizace (VaKHB, a.s.)
- Vodovod (VaKHB, a.s.)
- NN elektro podzemní (ČEZ Distribuce, a.s.)
- NN elektro nadzemní (ČEZ Distribuce, a.s.)
- VN elektro nadzemní (ČEZ Distribuce, a.s.)
- VVN elektro nadzemní (ČEZ Distribuce, a.s.)
- Sdělovací vedení podzemní (Cetin, a.s.)
- Sdělovací vedení nadzemní (Cetin, a.s.)
- VTL plynovod (GasNet, s.r.o.)
- STL plynovod (GasNet, s.r.o.)
- NLT plynovod (GasNet, s.r.o.)
- Sdělovací vedení (Nej.cz, s.r.o.)
- Věřejné osvětlení (TS HB)
- Protikorozní ochrana plynovodu

Ochranné pásmo VTL plynovodu

Bezpečnostní pásmo VTL plynovodu

Ochranné pásmo VN elektro

Ochranné pásmo VVN elektro

LEGENDA OBJEKTŮ:


- Hranice katastru

ČLENĚNÍ STAVBY NA OBJEKTY:

- SO300 - Kanalizace - Hlavní stavba
- SO100 - Přístupová komunikace - Vedlejší stavba
- SO400 - Elektro přípojka - Vedlejší stavba

LEGENDA KOMUNIKACÍ:

- NOVÁ PŘÍSTUPOVÁ KOMUNIKACE
Asfaltový beton, viz. vzorový řez skladba "S1"
- OPRAVA STÁVAJÍCÍ KOMUNIKACE
Asfaltový beton, viz. vzorový řez skladba "S1"
- DLÁŽĚNÉ PLOCHY
Zámková betonová dlažba tl. 80 mm, šedá, viz. vzorový řez skladba "S2"
- SVÁHOVÁNÍ 1:2,0 - 1:2,5

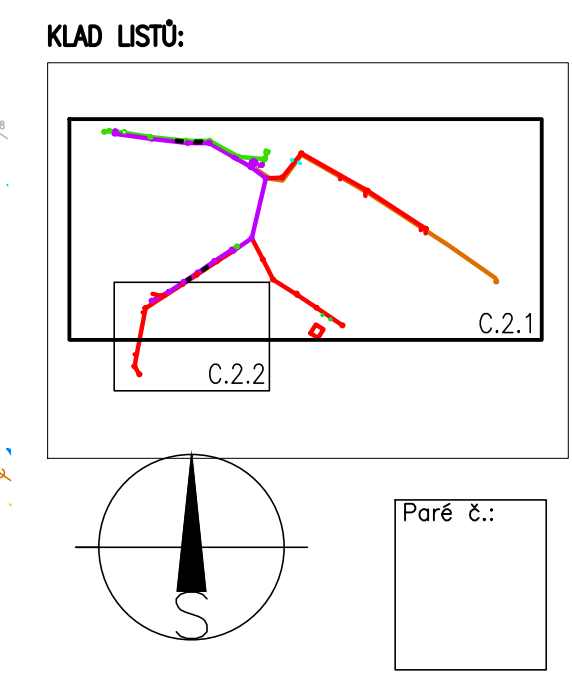

POPIS ZÁJMOVÉHO OZEMÍ: - k.ú.: Poděbraby [723479] - k.ú.: Havlíčkův Brod [637823] - obec: Havlíčkův Brod [568414]	
DOKUMENTACE SKUTEČNÉHO PROVEDENÍ STAVBY	
Zodp. projektant: ING. JANAČEK MICHAL	
Vypracoval: ING. VLČEK MARTIN	
Investor: VODOVODY A KANALIZACE HAVLÍČKŮV BROD, a.s. ŽÍŽKOVA 832, 580 01 HAVLÍČKŮV BROD	
Akce: SPLAŠKOVÁ KANALIZACE – PAPŠÍKOV I. ETAPA	Zak.číslo: ZTS-2025-000017
Obsah: KOORDINAČNÍ SITUAČNÍ VÝKRES	Stupeň: DSPS
	Datum: 05/2025
	Formát: 10 x A4
	Měřítko: C.2.1
	Č. výkresu: 1:250